


**m. KOSZALIN**  
**KOPIA MAPY ZASADNICZEJ**  
**SKALA 1:500**

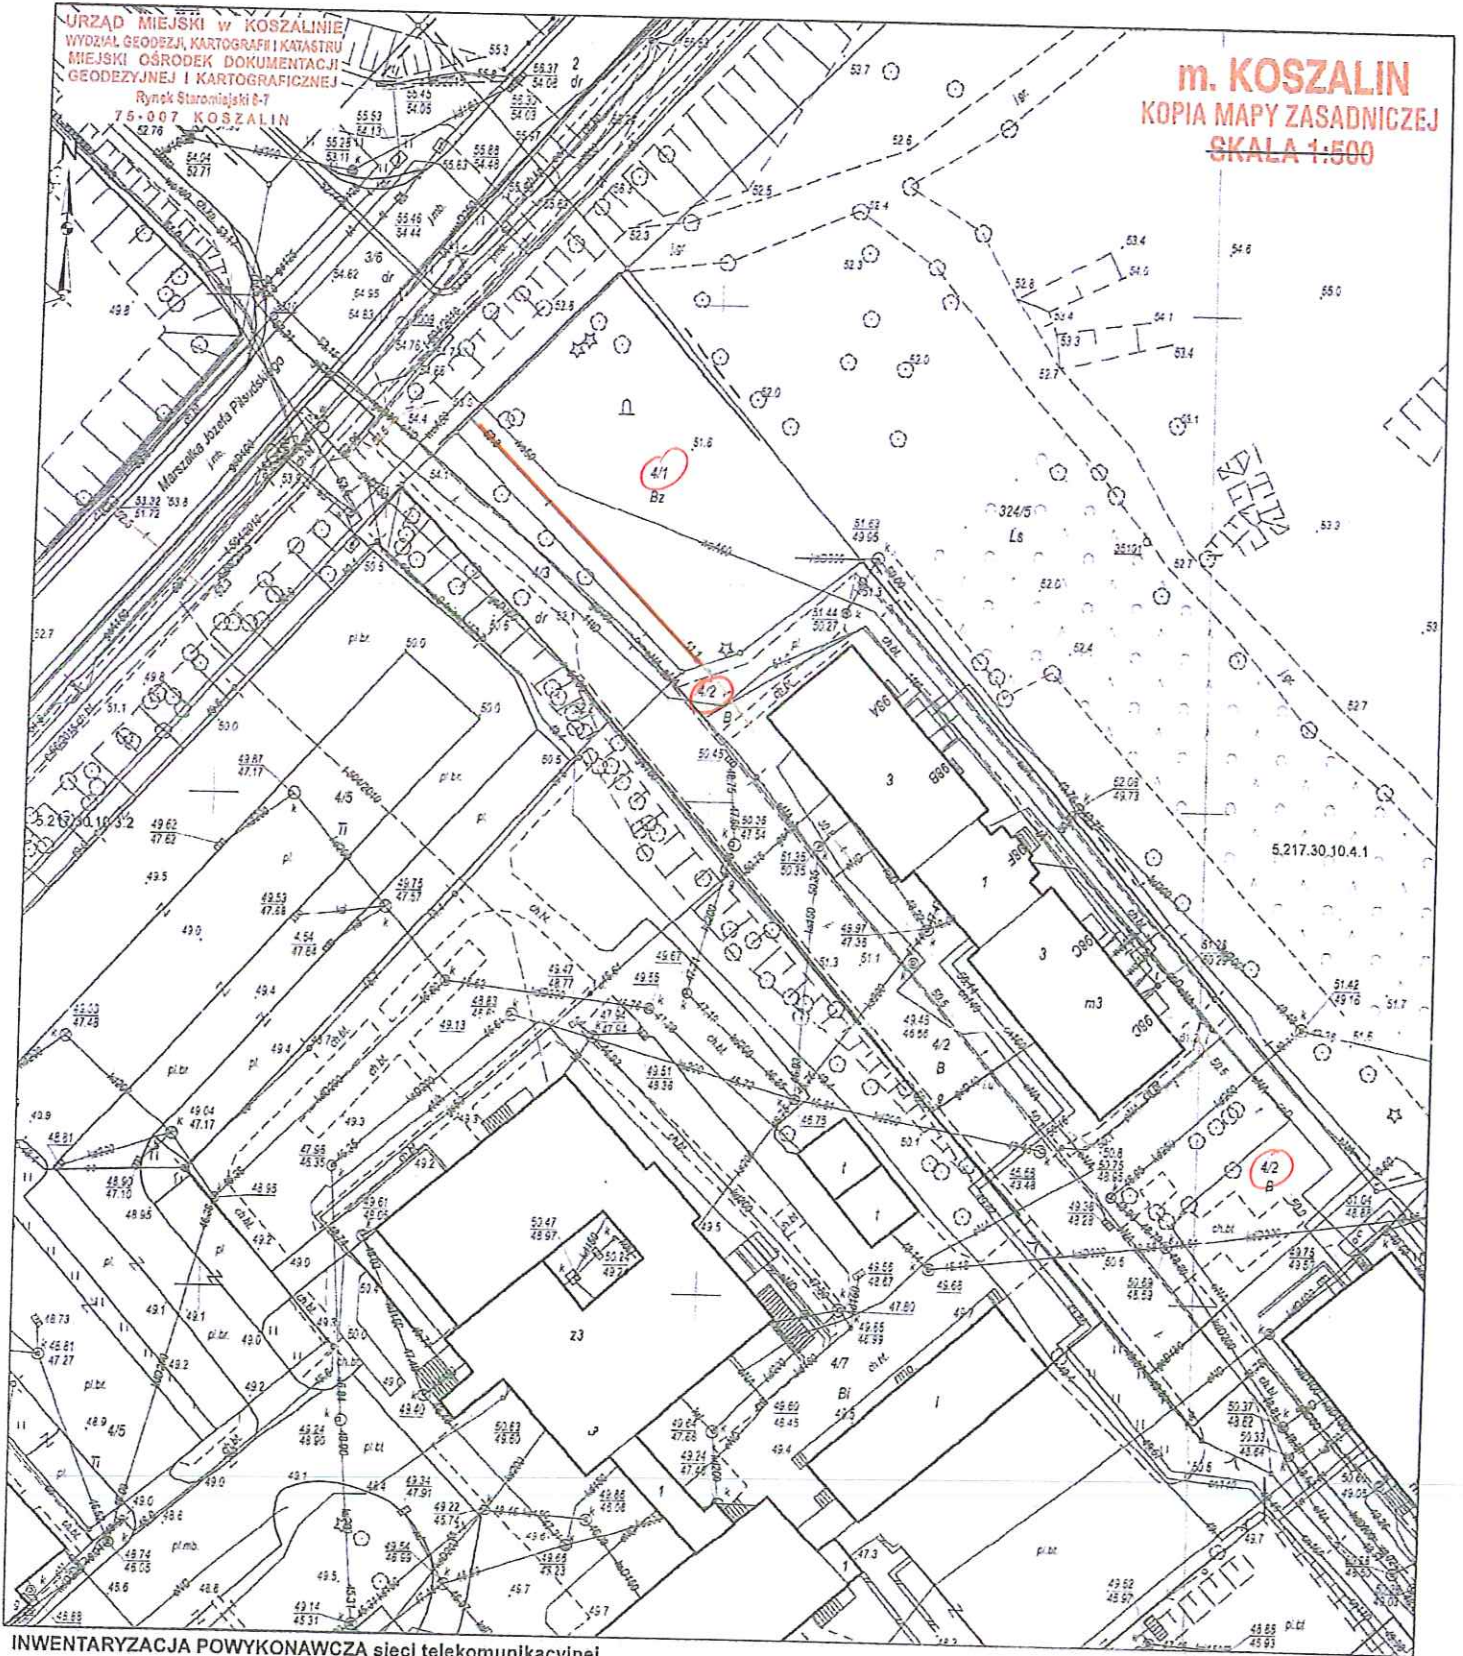

**INWENTARYZACJA POWYKONAWCZA sieci telekomunikacyjnej**

GK-I-3.6640.2.1303.2014.AB

woj. zachodniopomorskie  
 m. Koszalin, ul. Marszałka Józefa Piłsudskiego  
 dz. 3/6, 4/1, 4/2 obr. 0019

Skala 1:500  
 Sekcje mapy: 5.217.30.10.3.2, 5.217.30.10.4.1  
 Stan na dzień: 05.01.2016 r.  
 Wykonał:

URZĄD MIEJSKI W KOSZALINIE  
 WYDZIAŁ GEODEZJI, KARTOGRAFII I KATASTRU  
 MIEJSKI OŚRODEK DOKUMENTACJI  
 GEODEZYJNEJ I KARTOGRAFICZNEJ  
 tel. 804 880 200  
 ul. Władysława Gomułki 10  
 75-002 Koszalin

OPRACOWANIE  
 mgr inż. Marcin Sadowski  
 nr uprawnień 4-142 20082

Powłóczka są. Zarządcy dokument został opracowany w wyniku prac geodezyjnych i kartograficznych, których rezultaty zawiera raport techniczny oparty o ewidencję materiałów planimetrycznych zasobu geodezyjnych i kartograficznych.

Organ prowadzący zespół geodezyjny i kartograficzny	Prezydent Miasta Koszalina
Identyfikator ewidencyjny materiału zasobu - centrali technicznej	P.3261 2016 32
Data wpisania danych technicznych do ewidencji materiałów zasobu	2016-01-13

Z up. PIŁCZAK MARIANA  
 INSPEKTOR PRAC  
 GEODEZJI I KARTOGRAFII

Inż. Anna Kosteń